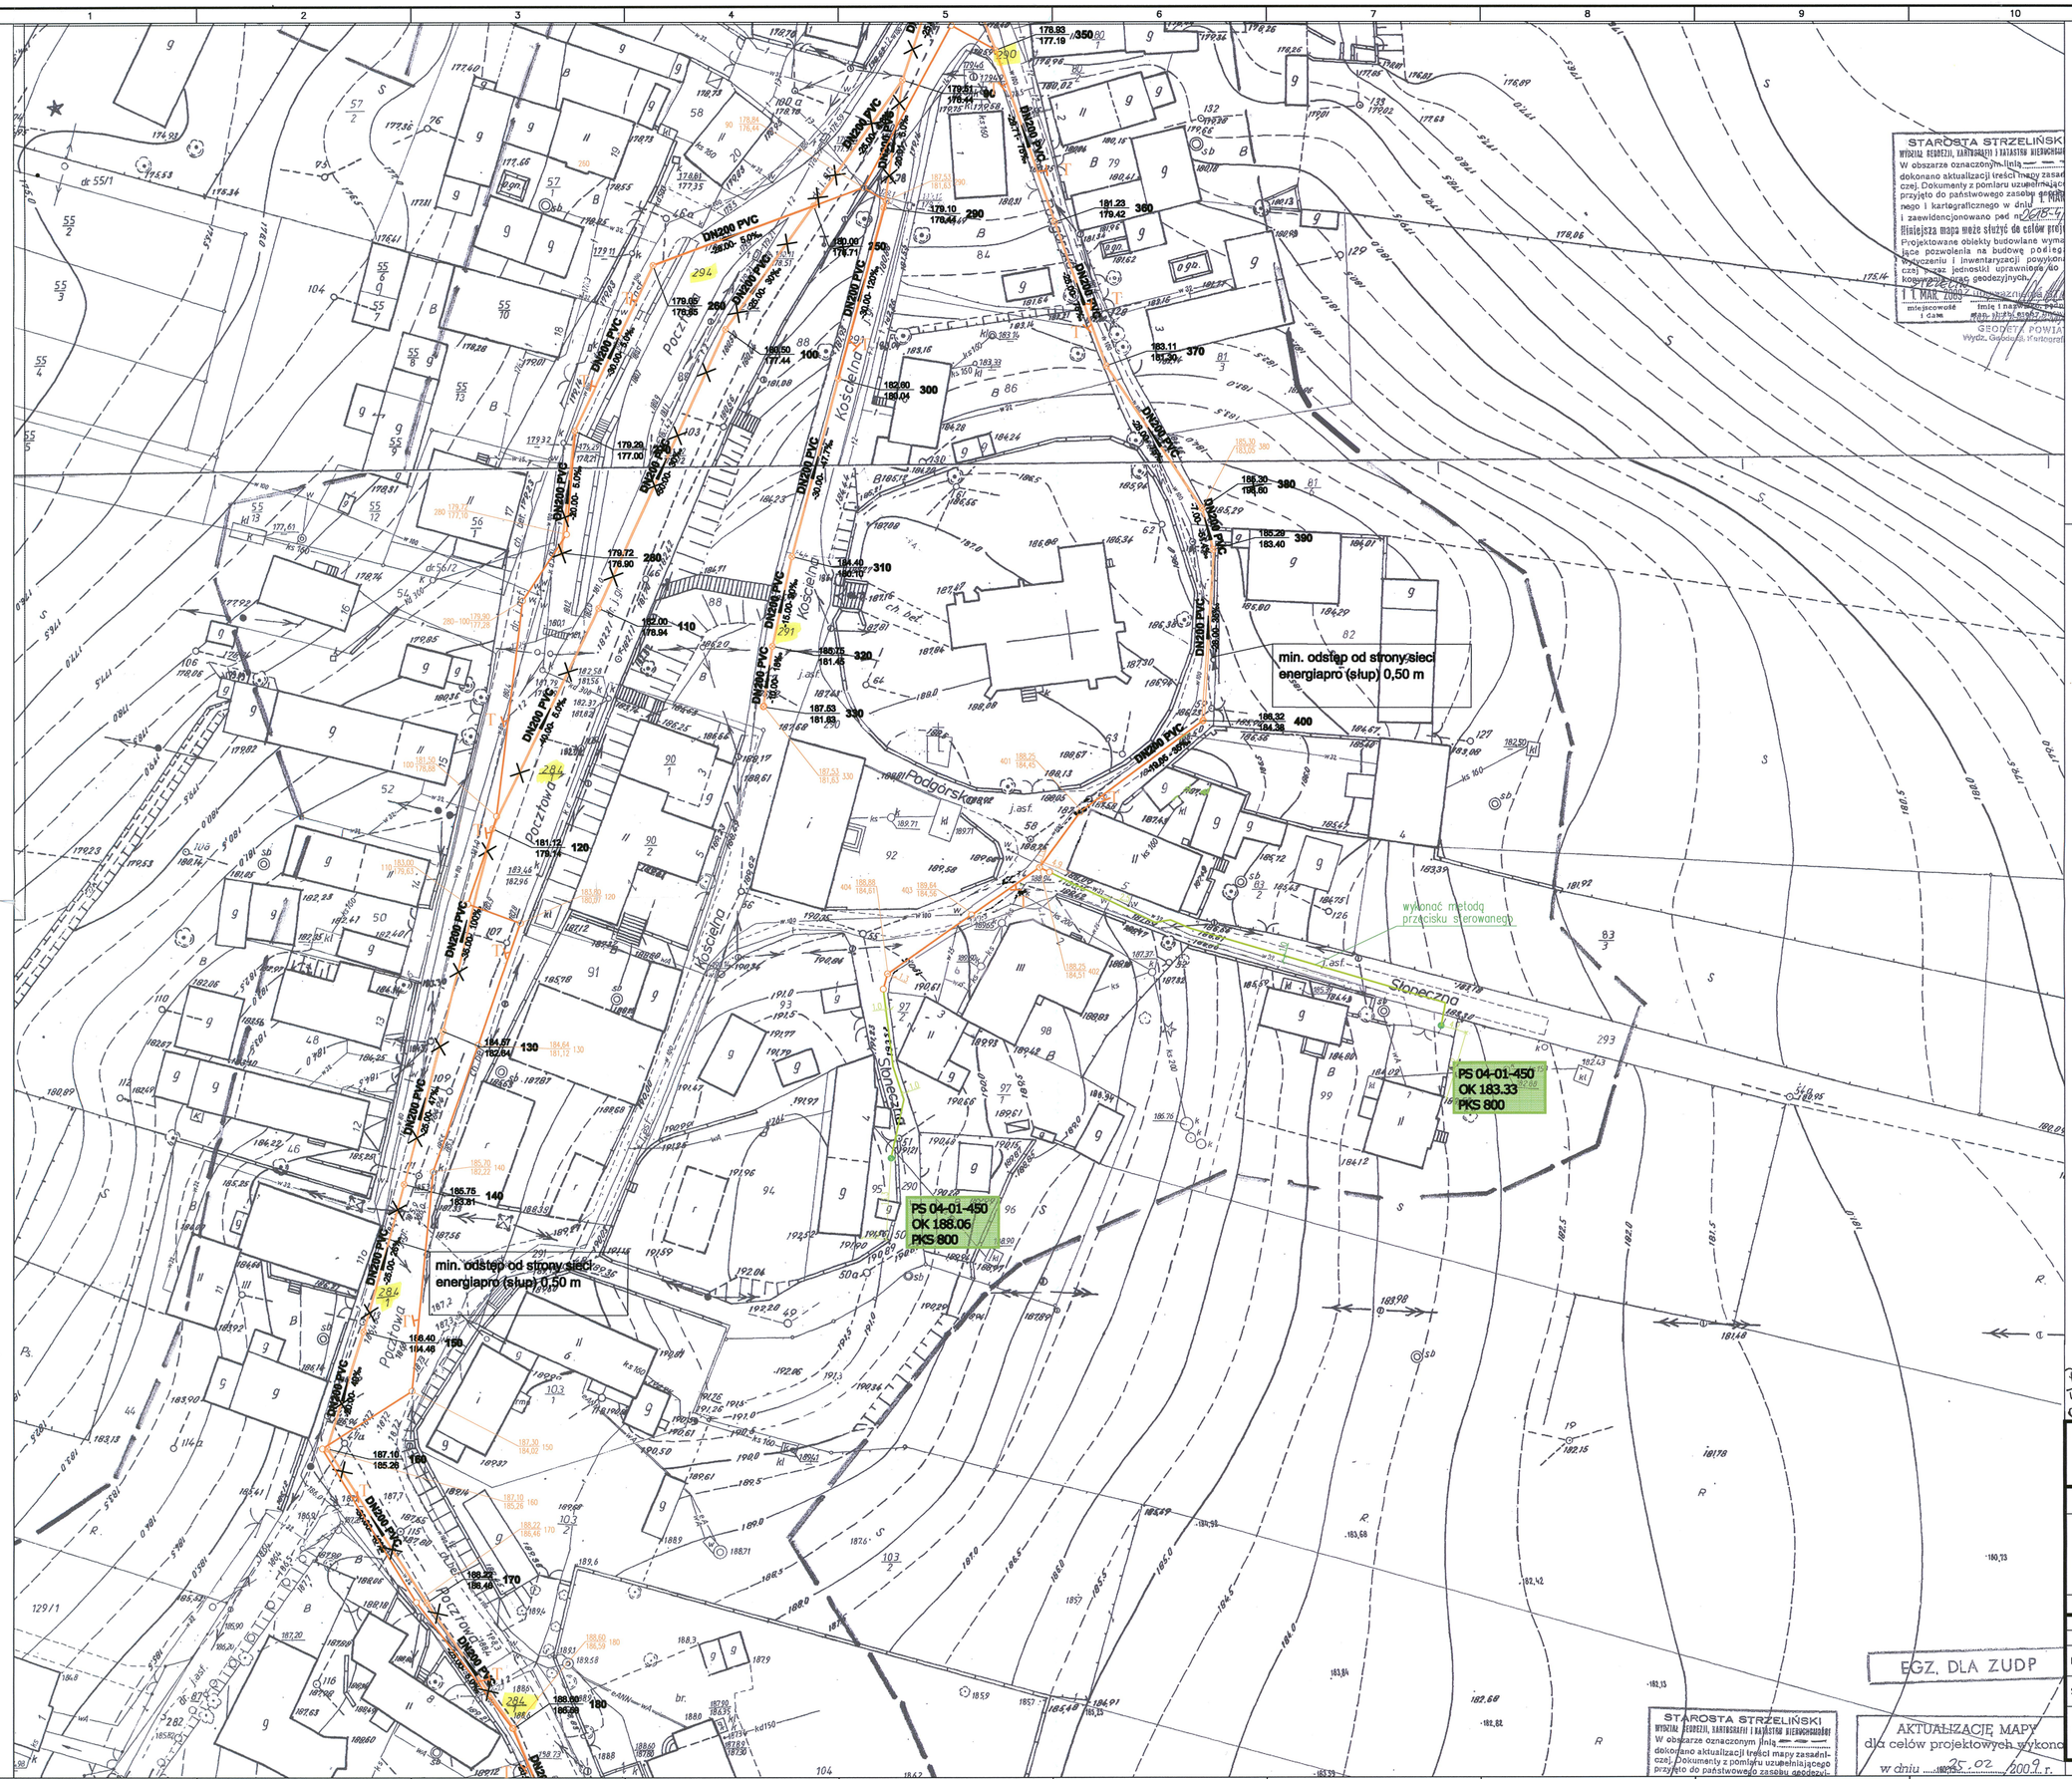

Orientacja

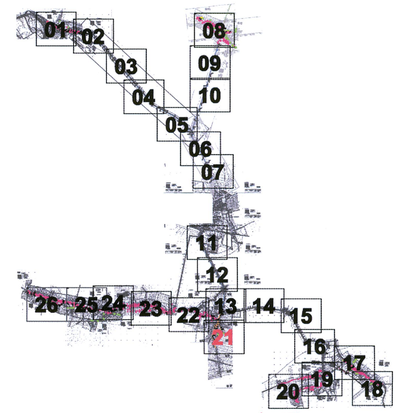

STAROSTA STRZELIŃSKI

Na podstawie art. 28 ustawy z dnia 17 maja 1989 r. Prawo geodezyjne i kartograficzne (Dz. U. z 2000 r. Nr 100, poz. 1086 i Nr 120, poz. 1268) uzgadniono użytkowanie projektowanych sieci uzbrojenia terenu

Kanalizacja sanitarna

UZGODNIONE użytkowanie sieci uzbrojenia terenu podlega wytyczeniu i geodezyjnej inwentaryzacji powykonawczej przez jednostki uprawnione do wykonywania prac geodezyjnych.
W razie niezgodności realizacji uzbrojenia terenu z uzgodnionym projektem inwestor zobowiązany jest przedłożyć mapę z wynikami pomiarów powykonawczych właściwemu organowi administracji architektoniczno-budowlanej.
UZGODNIENIE użytkowania projektowanych sieci uzbrojenia terenu zachowuje ważność przez okres 3 lat od dnia wydania opinii w sprawie uzgadniania użytkowania projektowanych sieci uzbrojenia terenu.
UZGODNIENIE traci ważność w przypadku o którym mowa w § 13 rozporządzenia Ministra Rozwoju Regionalnego i Budownictwa z dnia 2 kwietnia 2001 r. w sprawie geodezyjnej ewidencji sieci uzbrojenia terenu oraz zasobów uzgadniania dokumentacji projektowej (Dz. U. Nr 38, poz. 455)

243/11
(sygn. opinii)

z dnia 18. 10. 2011 r.

Z up. Starosty
Przewodniczący
Zespołu Uzgadniania Dokumentacji Projektowej
Bronisław Markiewicz

STAROSTWO POWIATOWE
W STRZELINIE
WYDZIAŁ URBANISTYKI,
ARCHITEKTURY I BUDOWNICTWA
ul. Kamienna 10, 57-100 STRZELIN
tel. 071 392 30 16 do 17, fax 071 392 33 15

LEGENDA :

- kanalizacja grawitacyjna wg pierwotnego opracowania
- kanalizacja grawitacyjna do przełożenia
- kanalizacja grawitacyjna zamienna
- kanalizacja tłoczna zamienna
- przepompownia przydomowa

Przepompownie przydomowe są elementem przyłączy kan. sanitarnej i będą ich odrębnym opracowaniem.

Inwestor: Gmina Kondratowice, ul. Nowa 1, 57-150 Prusy	plan 0408012–EG nr 003–21B
Projekt zagospodarowania terenu kanalizacji sanitarnej dla miejscowości: Białobrzeże, Karczyn, Księginice, Rakowice, Prusy Górka Sobocka, Golostowice Etap I	Prusy B
Projekt – Nr. 04–08–012	skala: 1 : 500

ZESPÓŁ PROJEKTOWY	IMIĘ I NAZWISKO	NR UPR.	PODPIS
PROJEKTOWAŁ:	mgr inż. Jacek Moskała	102/79/WrBPP	
SPRAWDZIŁ:	mgr inż. Krzysztof Węgrzynowicz	66/DOś/03	

DATA OPRACOWANIA: 04/2010